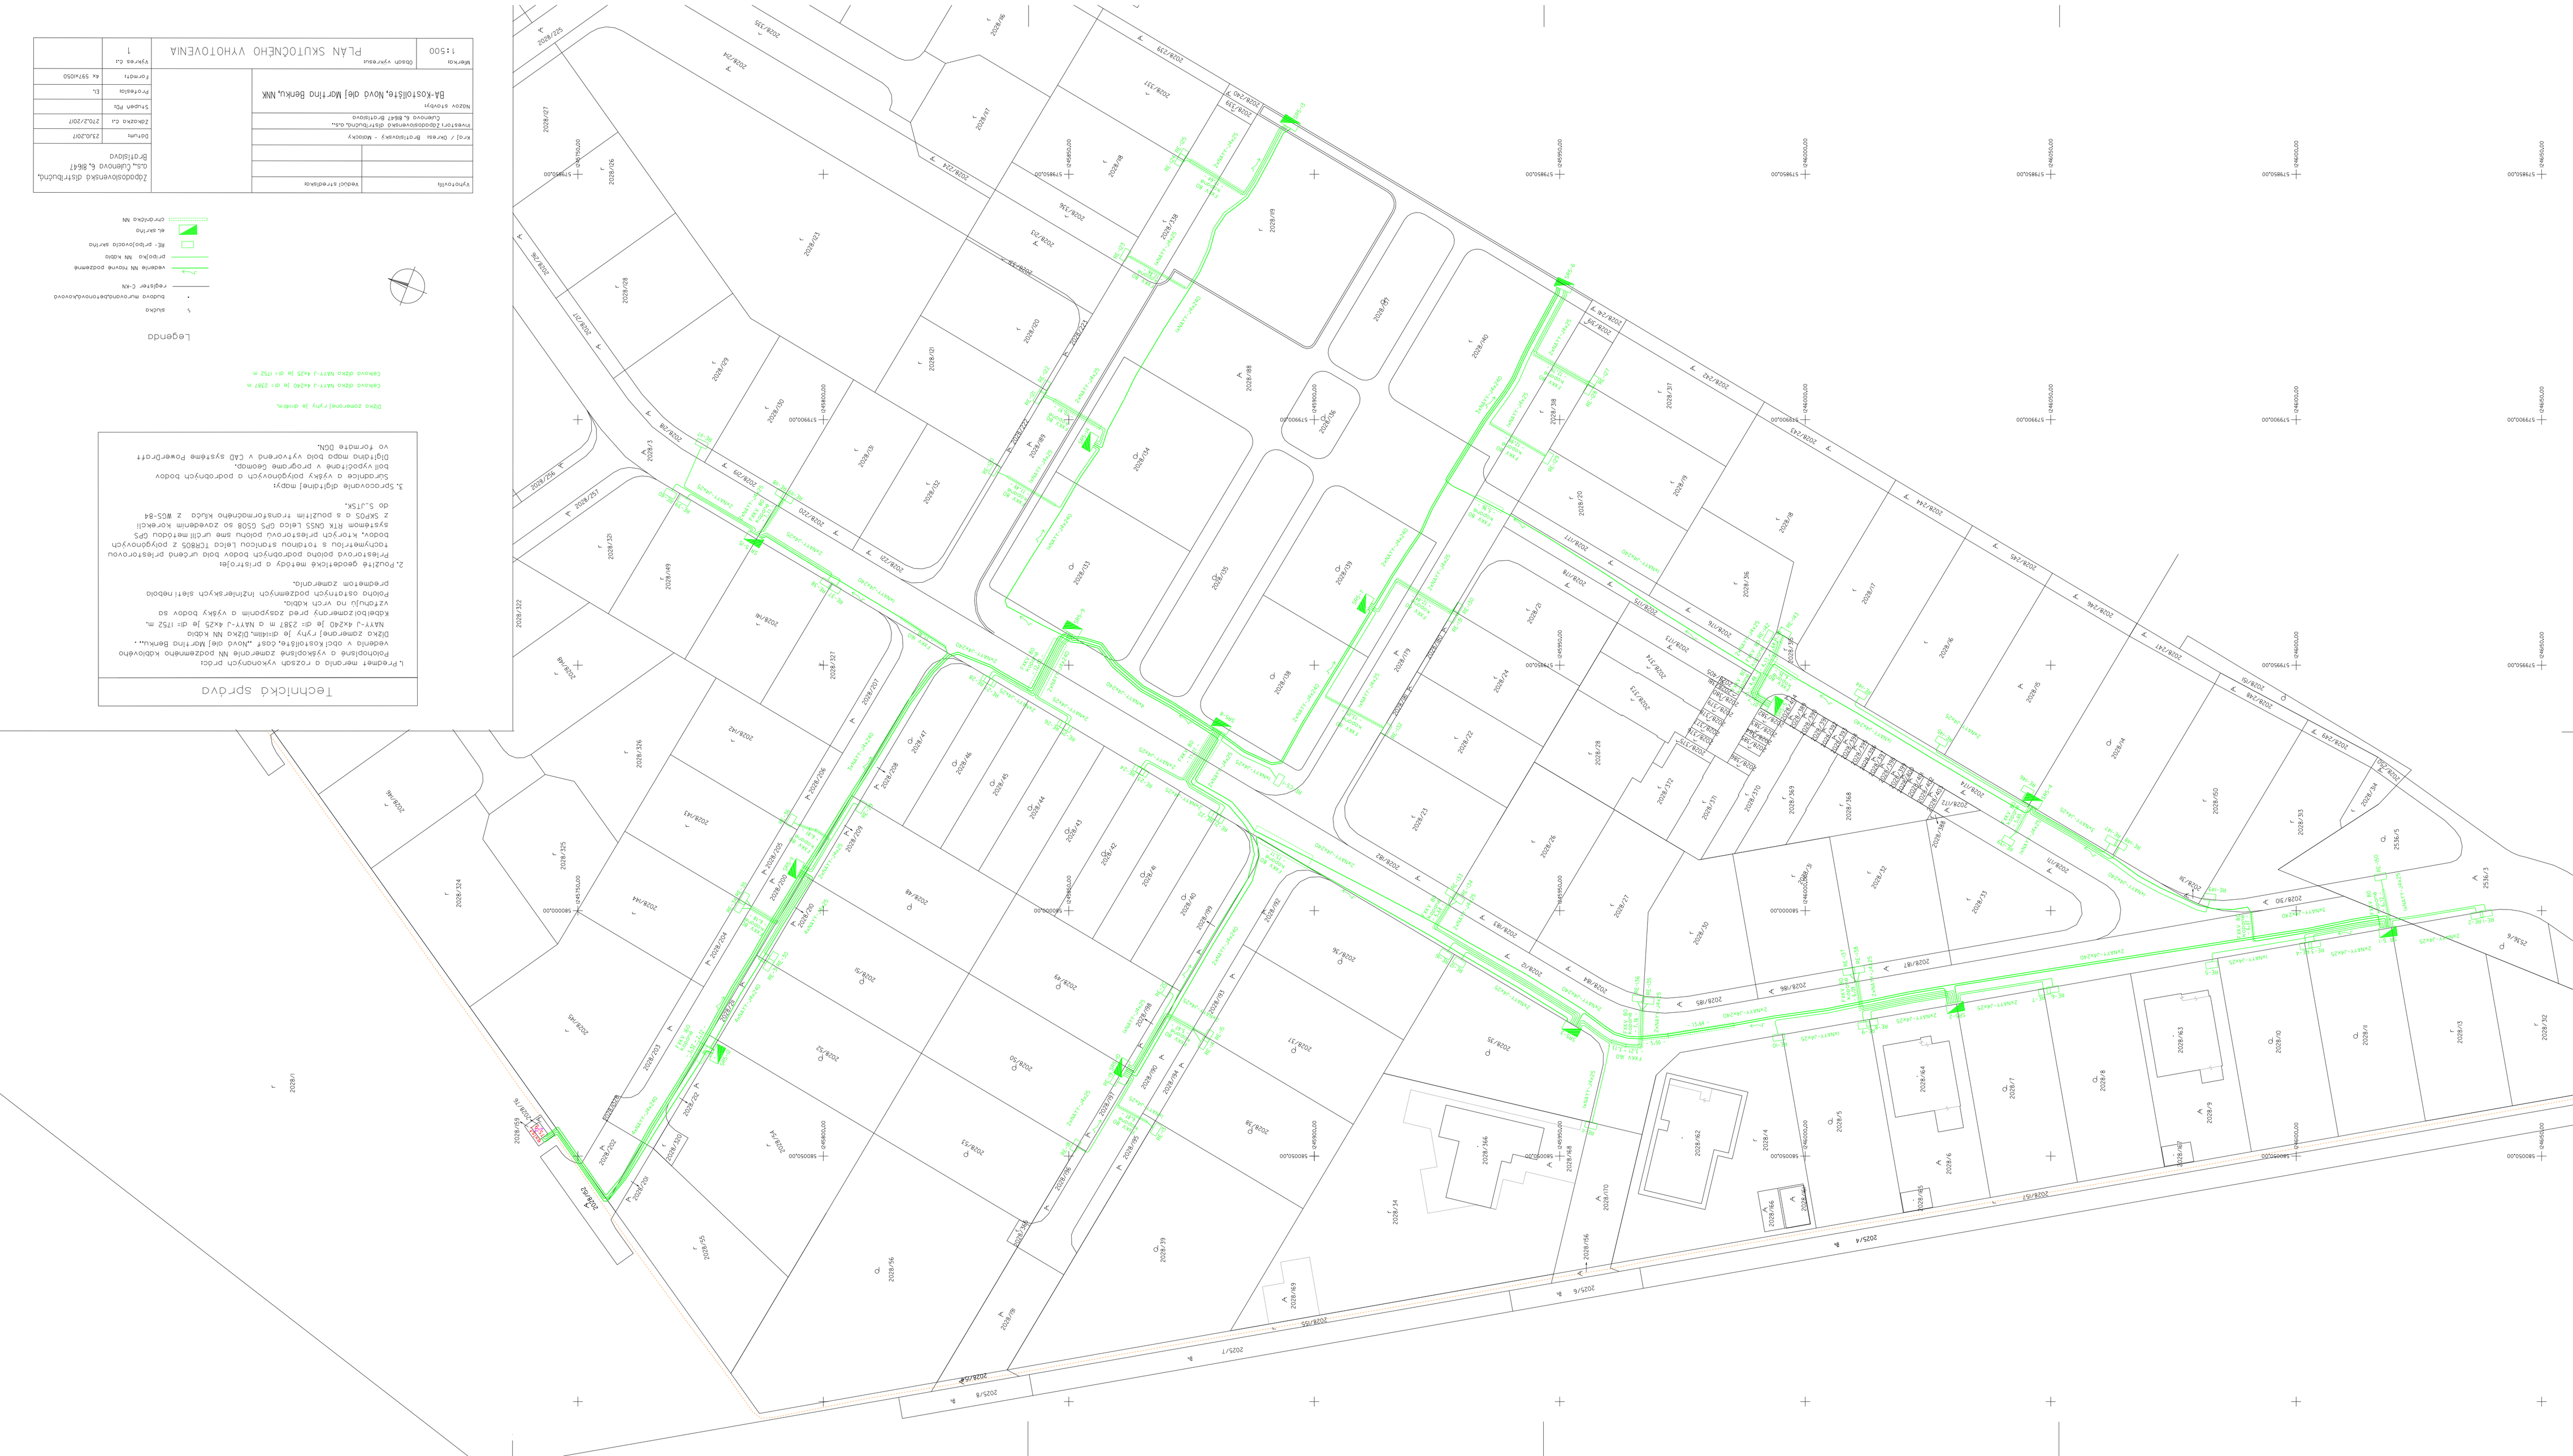

Vypracovali	Vedoci stredískai		Zdopodobovenská distribučná, a.s., Čulenova 6, 8647 Bratislava
Kraj / Okresi Bratislavský - Mesto/ky			
Investor Zdopodobovenská distribučná, a.s., Čulenova 6, 8647 Bratislava			
Názov stavby: BA-Kostolište, Nový alej Martina Benku, NNK			
Mierka: 1:500	Dosah výkresu:	PLÁN SKUTOČNÉHO VYHOTOVENIA	Výkres č.: 1

Datum:	23.10.2017
Zakázka č.:	2702/2017
Stupeň PD:	
Profesia:	EL
Formát:	4x 597x050

Technická správa

1. Predmet merania a rozsah vykonaných prác:
Polohopisné a výškopisné zameranie NN podzemného kábloveho vedenia v obci Kostolište, část „Nový alej Martina Benku“.
Dĺžka zameranej rýhy je 2187 m a NAYY-J 4x240 je dl= 1752 m.
Kábelbolzomerany pred zasypaním a výšky bodov sa vztahujú na vrch kábla.
Polohu ostatných podzemných inžinierskych sietí nebolo predmetom zameranía.

2. Použité geodetické metódy a prístroje:
Priestorová polohu podrobných bodov bolo určená priestorovou tachymetriou s totálnou stanicou Leica TCR805 z polygónových bodov, ktorých priestorovú polohu sme určili metódou GPS systémom RTK GNSS Leica GPS G508 so zavedením korekcií z SKPOS a s použitím transformačného kľúca z WGS-84 do S_JTSK.

3. Spracovanie digitálnej mapy:
Súradnice a výšky polygónových a podrobných bodov boli vypočítané v programe Geomap.
Digitálna mapa bolo vytvorená v CAD systéme PowerDraft vo formáte DGN.

Dĺžka zameranej rýhy je dl=1.
Cenová dĺžka NAYY-J 4x240 je dl= 2387 m
Cenová dĺžka NAYY-J 4x25 je dl= 1752 m

Legenda

- 1 bludka
- budova murovaná betonová/kovová
- registér C-KN
- vedenie NN nové podzemné
- príbojko NN kábla
- RE- príbojovacia skrina
- el. skrina
- chránička NN